"WODOCIĄGI I KANALIZACJA-ZGIERZ" Sp. z o.o. 95-100 ZGIERZ, ul. A. STRUGA 45		PB grudzień 2015
PB kan. sanitarnej Ø 160 PVC od istn. odejścia bocznego w ul. Turystycznej do studni rewizyjnej na dz. 135 przy ulicy Turystycznej 21 i dalej do połączenia z inst. kan. sanitarną wychodzącą z bud. mieszkalnego - Zgierz, obręb Z-139.		SKALA: 1:500
Plan zagospodarowania terenu.		NR.RYS. 1
Projektant:	mgr inż. Małgorzata Dworaczek - upr. 143/88/WŁ	Podpis
	Inż. Zbigniew Karolak	

PROJEKTANT
mgr inż. Małgorzata Dworaczek
upr. nr 143/88/WŁ
upr. bud. LOD/2550/PWOS/15

„Wodociągi i Kanalizacja - Zgierz" Sp. z o.o.
Stwierdza się, że projekt niniejszy został uzgodniony/ uwzględnieniem w nim następujących uwag:
b. v.
Projekt został zarejestrowany dnia 29.12.2015 pod nr ...
SPECJALISTA ds. technicznych
mgr inż. ... Dobrzyński
KIEROWNIK Działu Dokumentacji Technicznej
mgr inż. Karina Wietrzyk

K1	5607706.07	4520352.46
K2	5607703.64	4520352.75
KR	5607701.19	4520353.04
K3	5607700.04	4520353.68

Niniejszy dokument stanowi Załącznik do wniosku nr 8/16/K z dnia 16.03.2016
SPECJALISTA ANALITYK ds. Bazy Danych
mgr inż. Piotr Szałkowski

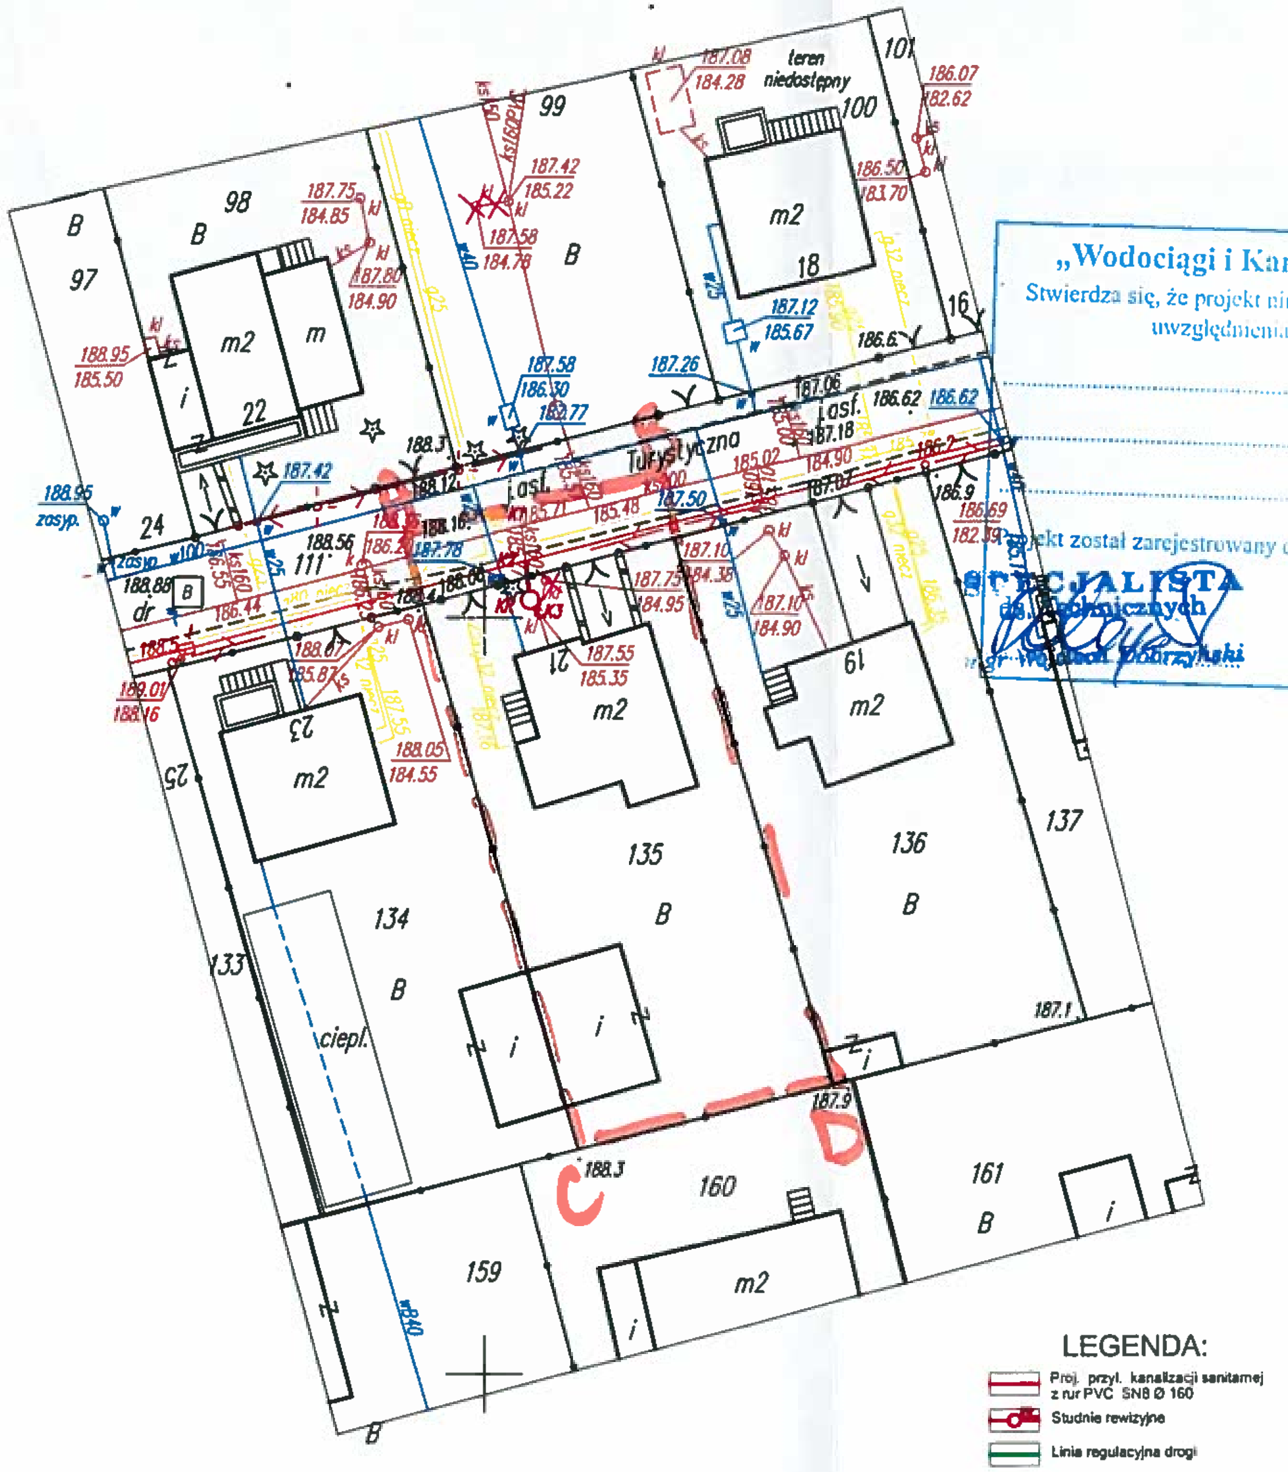

- [A] - rozbieżności pomiędzy różnym położeniem przyłącza nie wyjaśniono
- [B] - przebiegu przyłącza pokazanego na mapie jako kolizja nie ustalono
- [C] - rozbieżności pomiędzy różnym położeniem wodociągu nie wyjaśniono
- [D] - dalszego przebiegu nie ustalono
- [E] - podłączenia nie ustalono

Uwaga!

Nie wyklucza się istnienia w terenie innych przewodów, o których brak informacji. Wynika to z zaszłości historycznych lub niedopełnienia przepisów zgłoszenia do inwentaryzacji. (Ustawa: Prawo Geodezyjne i Kartograficzne Dz. U. Nr 30/1989 poz. 163 ze zmianami)

Układ współrzędnych ,,65,,
układ wysokościowy ,,Kronsztadt'60,,

LEGENDA:
- Proj. przył. kanalizacji sanitarnej z rur PVC SN8 Ø 160
- Studnie rewizyjne
- Linia regulacyjna drogi

STAROSTWO POWIATOWE W ZGIERZU
POWIATOWY OŚRODEK DOKUMENTACJI GEODEZYJNEJ I KARTOGRAFICZNEJ
W obszarze oznaczonym linią ... dokonano aktualizacji treści mapy zasadniczej.
Dokumenty z pomiaru uzupełniającego przyjęto do zasobu w dniu 31.07.2012
i zaewidencjonowano pod nr 031.B - 90/2012
Niniejsza mapa może służyć do celów projektowych.
Projektowane obiekty budowlane wymagające pozwolenia na budowę podlegają wytyczeniu i inwentaryzacji powykonawczej przez jednostki uprawnione do wykonywania prac geodezyjnych.
Zgierz dn. 31 07 2012
Z up. STAROSTY
Ireneusz Słot
Geodeta

UWAGA
Mapę uzupełniono w oparciu o robotę KERG: 918-89/2013 (działka nr 109 i 110).
dn. 12.02.2013r
geodeta uprawniony nr 11974
mgr inż. Wiesław Kasprzyk

UWAGA
Mapę uzupełniono w oparciu o roboty KERG:
a) 918-176/2013
b) 918-177/2013
dn. 23.04.2013r.
geodeta uprawniony 11974
mgr inż. Wiesław Kasprzyk

Uwaga: Mapa do celów projektowych została wykonana bez ustalenia obciążeń służebnościami gruntowymi.

A-D- zakres opracowania

woj. łódzkie pow. zgierski m. Zgierz 102003_1 rejon ulic: Relaksowej, Ozorkowskiej, Turystycznej i Boboli obręb: Z-139 102003_1.0139	Mapa do celów projektowych skala 1 : 500 Mapę niniejszą wykonano na podstawie mapy zasadniczej sekcje: 112.431.152.4, 112.431.154.2, 112.432.111.1, 112.432.111.2, 112.432.111.3, 112.432.111.4, 112.432.113.1 oraz pomiaru uzupełniającego z lipca 2012 roku.	Biuro Usług Geodezyjnych i Kartograficznych ,, GEO - ALEX ,, s. c. Aleksandrów Łódzki ul. Konopnickiej 17 tel. (042) 712-37-94 www.geoalex.pl Wykonawca: mgr inż. Mateusz Kowalski Kierownik roboty: mgr inż. Bogdan Ziąbka geodeta uprawniony nr 11306 kerg: 918-426/2012 dn. 18.07.2012r.

Niniejsza mapa jest fragmentem mapy sytuacyjno-wysokościowej do celów proj. w skali 1:500, zaewidencjonowanej w Starostwie Powiatowym w Zgierzu w dniu: 31.07.2012 r. i zaewidencjonowano pod nr: 031B-90/2012

Za zgodność:
PROJEKTANT
mgr inż. Małgorzata Dworaczek
upr. nr 143/88/WŁ